


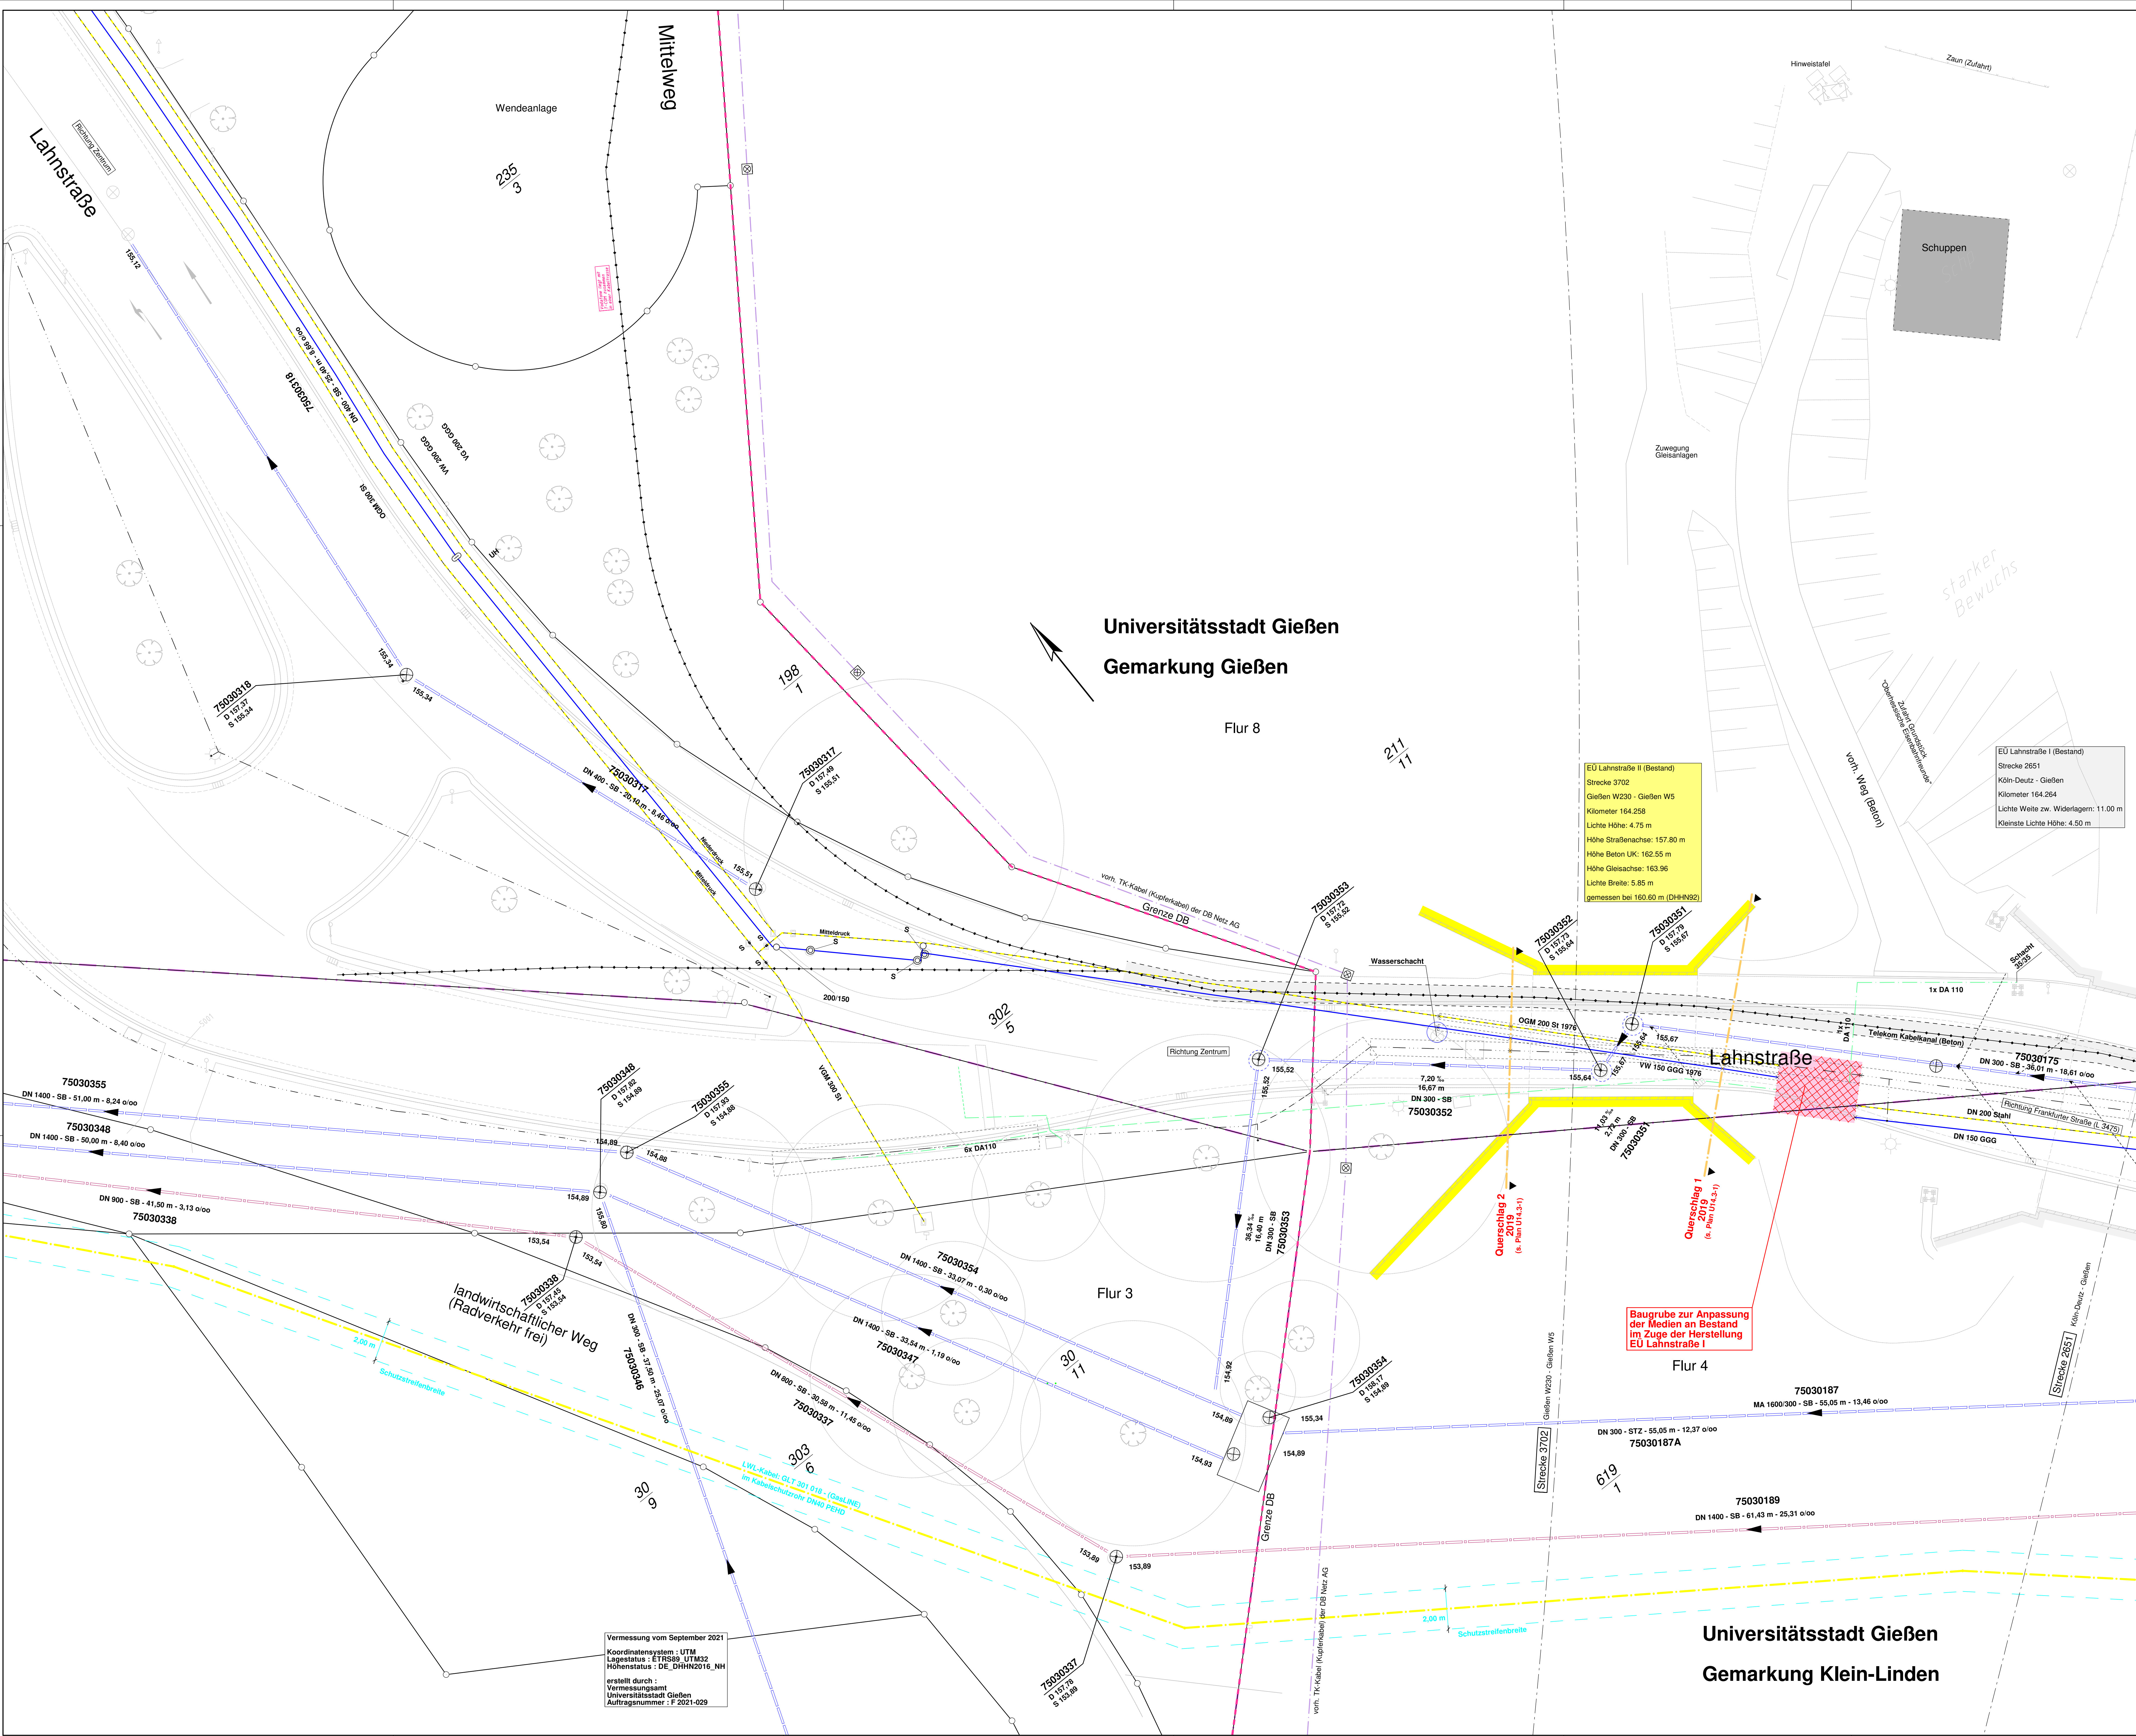

Zeichenerklärung :

Bestand :

- Vorh. Straßenablauf
- Hydrant
- Schieber
- Gasschieber
- Schachtabdeckung
- Schachtabdeckung
- Vorh. Lichtsignalanlage
- Vorh. Beleuchtung
- Vorh. Baumstandort
- Verkehrszeichen/Schild

Unterirdische Ver- und Entsorgungsleitungen

- Vorh. Mischwasserkanal (MWB)
- Vorh. Regenwasserkanal (MWB)
- Vorh. Gasversorgungsleitung
- Vorh. LWL-Kabel (GasLINE)
- Vorh. Wasserleitung
- Vorh. Stromversorgungsleitung
- Vorh. Signalkabel
- Vorh. Fernmeldeleitung

Die dargestellten Ver- und Entsorgungsleitungen wurden aus analogen digitalen Bestandsplänen übernommen. Für die Vollständigkeit und Lagegenauigkeit wird keine Gewähr übernommen! Vor Baubeginn ist die genaue Lage durch den Versorgungsträger anzeigen zu lassen und ggf. durch Suchschlitze zu überprüfen!

Blaue Darstellung:
Fortschreibung der Unterlage auf Basis der vorliegenden
Stellungnahmen der Träger öffentlicher Belange (TÖB).

 ZICK-HESSLER INGENIEURE Infrastruktur Planung Management	Zick-Hessler Ingenieure Im Nordpark 1 • 35426 Wattenberg T +49 541 38441-0 info@zick-hessler.de www.zick-hessler.de	Datum: Juni 2025	Projektleiter: Stephanie CAD: Bräcke
		geprüft: Hessler	Projekt-Nr.: 15/2017.3

DB InfraGO: Frankfurt, den _____	
I.V. C. Wolf (Teamleiter)	
Aufgestellt (Sachgebiet Brückenbau): Gießen, den _____	Geprüft (Tiefbauamt -66-): Gießen, den _____
I.A. M. Keller (Sachgebietsleiter)	I.A. R. Pelich (stellv. Amtsleiter)

c			
b			
a	Planfortschreibung - Einwürde im Rechtsverfahren	Juni 2025	BS / AT
Nr.	Art der Änderung	Datum	Zeichen

FESTSTELLUNGSENTWURF

 Gießen Universitätsstadt Gießen Der Magistrat Tiefbauamt Berliner Platz 1 35390 Gießen	Unterlage / Blatt-Nr.: 05.2.13 Leitungsplan (Bestand) Projekt-ID: _____ Maßstab: 1 : 100
--	--

Gießen, Lahnstraße und DB-Stecke 3702 - Engstellenbeseitigung
mit dem Bau eines zweiten Gehweges, Radfahranlagen und
Erneuerung / Verbreiterung der Eisenbahnüberführung.

Aufgestellt: Magistrat der Stadt Gießen, den _____ DEZERNAT -II- _____	I.A. A. Wright (Bürgermeister)
---	--------------------------------