



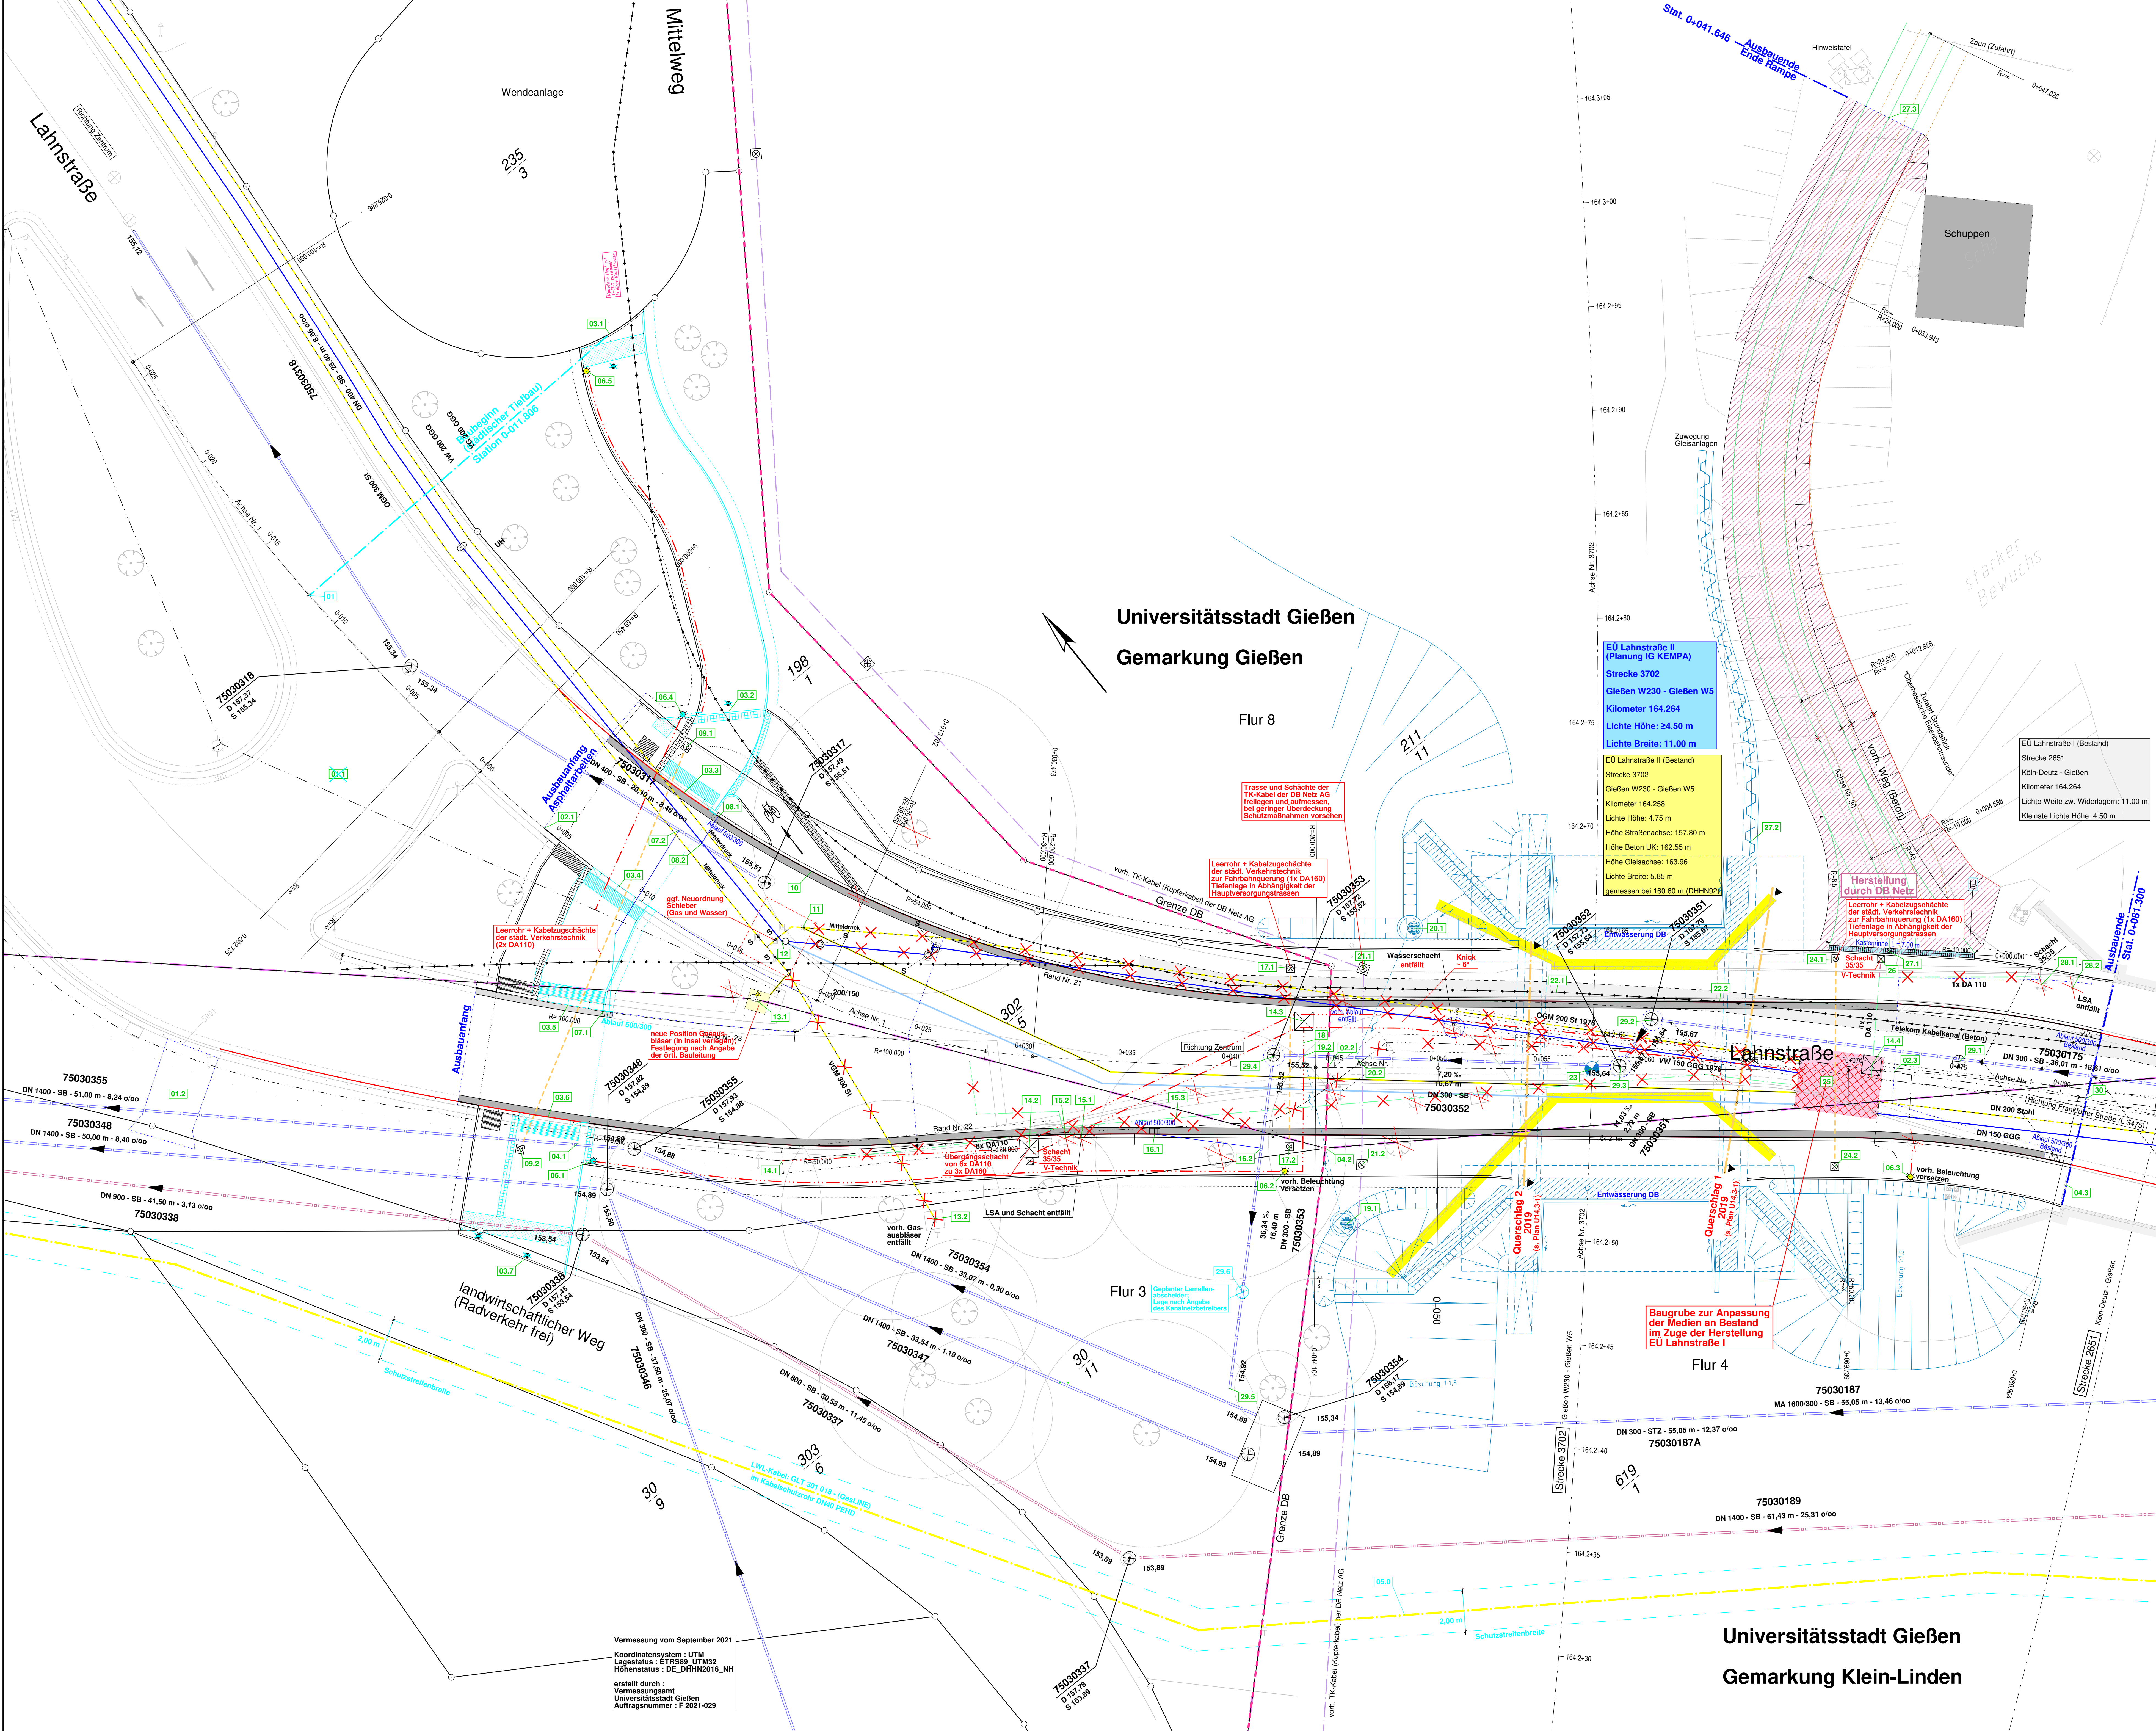

- Zeichenerklärung :**
- 01.1 Nummer im Regelungsverzeichnis
 - Gepl. Einrichtungen / Ausstattungen
 - Bordrinne
 - Kastennrinne
 - Gepl. Ablauf Kastennrinne
 - Gepl. Schacht
 - Gepl. Beleuchtung
 - Unterirdische Ver- und Entsorgungsleitungen
 - Vorh. Mischwasserkanal (MWB)
 - Vorh. Regenwasserkanal (MWB)
 - Gepl. Anschlussleitung Entwässerung
 - Vorh. Gasversorgungsleitung
 - Vorh. LWL-Kabel (GasLINE)
 - Gepl. Gasleitung
 - Vorh. Wasserleitung
 - Gepl. Wasserleitung
 - Vorh. Stromversorgungsleitung
 - Gepl. Stromversorgungsleitung
 - Vorh. Signalkabel
 - Vorh. Fernmeldeleitung
 - Gepl. Leerrohr (Stadt)
 - Abbruch :
 - entfällt, bzw. wird abgebrochen
 - Vorh. Leertleitung
 - Bestand :
 - Vorh. Strahlenablauf
 - Hydrant
 - Schieber
 - Gasschieber
 - Schachtabdeckung
 - Schachtabdeckung
 - Schachtabdeckung
 - Vorh. Lichtsignalanlage
 - Vorh. Beleuchtung
 - Vorh. Baumsandort
 - Verkehrszeichen/Schild

Die dargestellten Ver- und Entsorgungsleitungen wurden aus analogen digitalen Bestandsplänen übernommen. Für die Vollständigkeit und Lagegenauigkeit wird keine Gewähr übernommen. Vor Baubeginn ist die genaue Lage durch den Versorgungsträger anzeigen zu lassen und ggf. durch Suchschlitze zu überprüfen!

Planausschnitte
Lageplan zum Regelungsverzeichnis

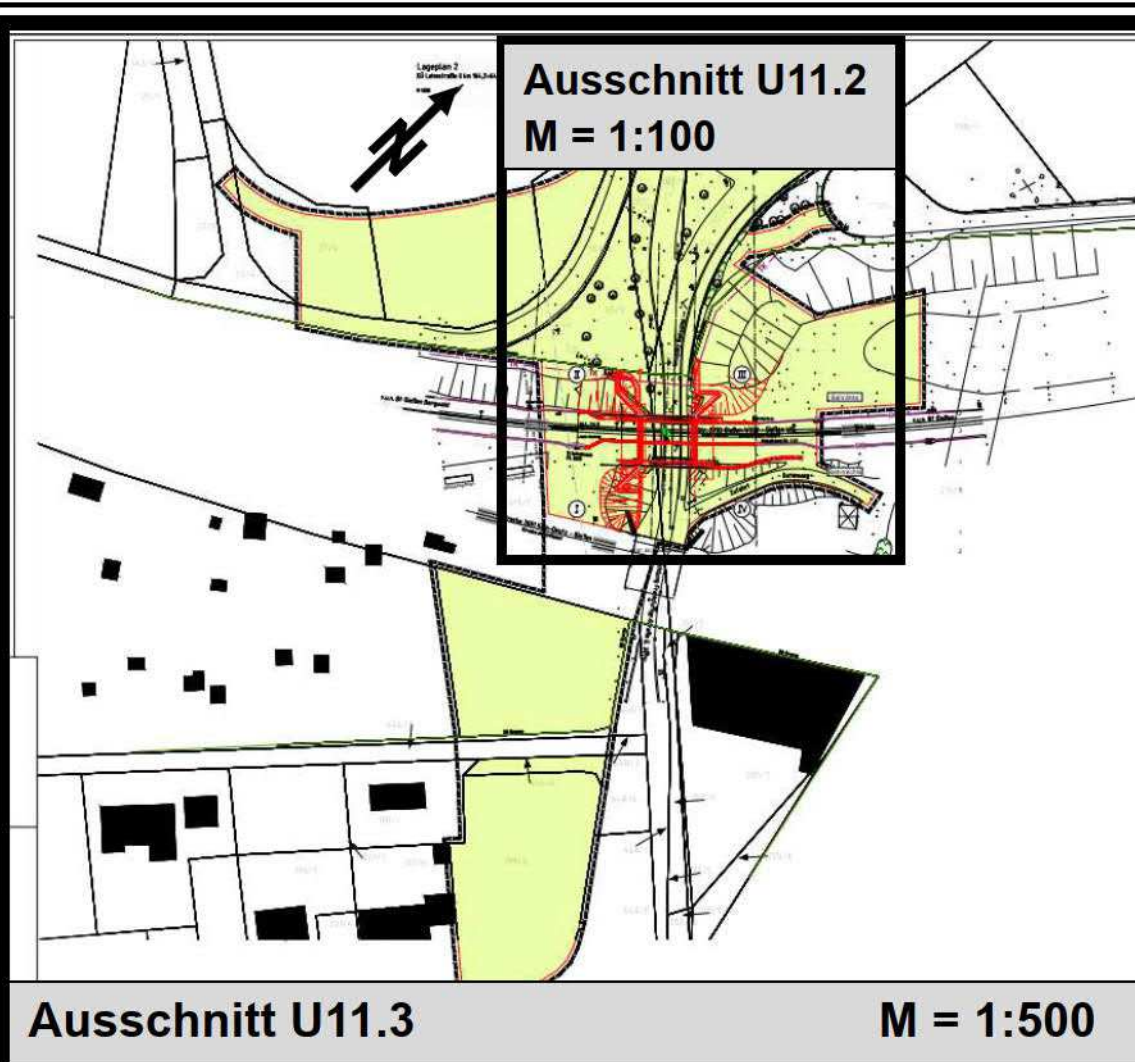

Blau Darstellung:
Fortschreibung der Unterlage auf Basis der vorliegenden Stellungnahmen der Träger öffentlicher Belange (TÖB).

ZICK-HESSLER INGENIEURE
Zick-Hessler Ingenieure
Im Nordpark 1 • 35426 Wetzlar
T +49 641 / 98441-0
info@zick-hessler.de
www.zick-hessler.de

Datum: Juli 2025
Projektziele:
CAD: Brücke
Geprüft: Hessler
Projekt-Nr.: 15/2017.3

DB InfraGO:
Frankfurt, den _____

I.V. C. Wolf (Teamleiter)

Aufgestellt (Sachgebiet Brückenbau):
Gießen, den _____

I.A. M. Keller (Sachgebietsleiter)

Geprüft (Tiefbauamt -66-):
Gießen, den _____

I.A. R. Pelich (stellv. Amtsleiter)

c			
b			
a	Planfortschreibung - Einträge im Rechtsverfahren	August 2025	BS / AT
Nr.	Art der Änderung	Datum	Zeichen

FESTSTELLUNGSENTWURF

Gießen Universitätssstadt Gießen
Tiefbauamt
Berliner Platz 1
35390 Gießen

Unterlage / Blatt-Nr.: 11.2a
Lageplan 1 zum Regelungsverzeichnis

Projekt-ID: _____ Maßstab: 1 : 100

Gießen, Lahnstraße und DB-Strecke 3702 - Engstellenbeseitigung mit dem Bau eines zweiten Gehweges, Radfahranlagen und Erneuerung / Verbreiterung der Eisenbahnüberführung.

Aufgestellt:
Magistrat der Stadt Gießen, den _____
DEZERNAT - II -

I.A. A. Wright (Bürgermeister)

Vermessung vom September 2021
Koordinatensystem: UTM
Lagestatus: ETRS89 UTM32
Höhenstatus: DE_DHHN2016_NH
erstellt durch: Vermessungsamt
Universitätssstadt Gießen
Auftragsnummer: F 2021-029