


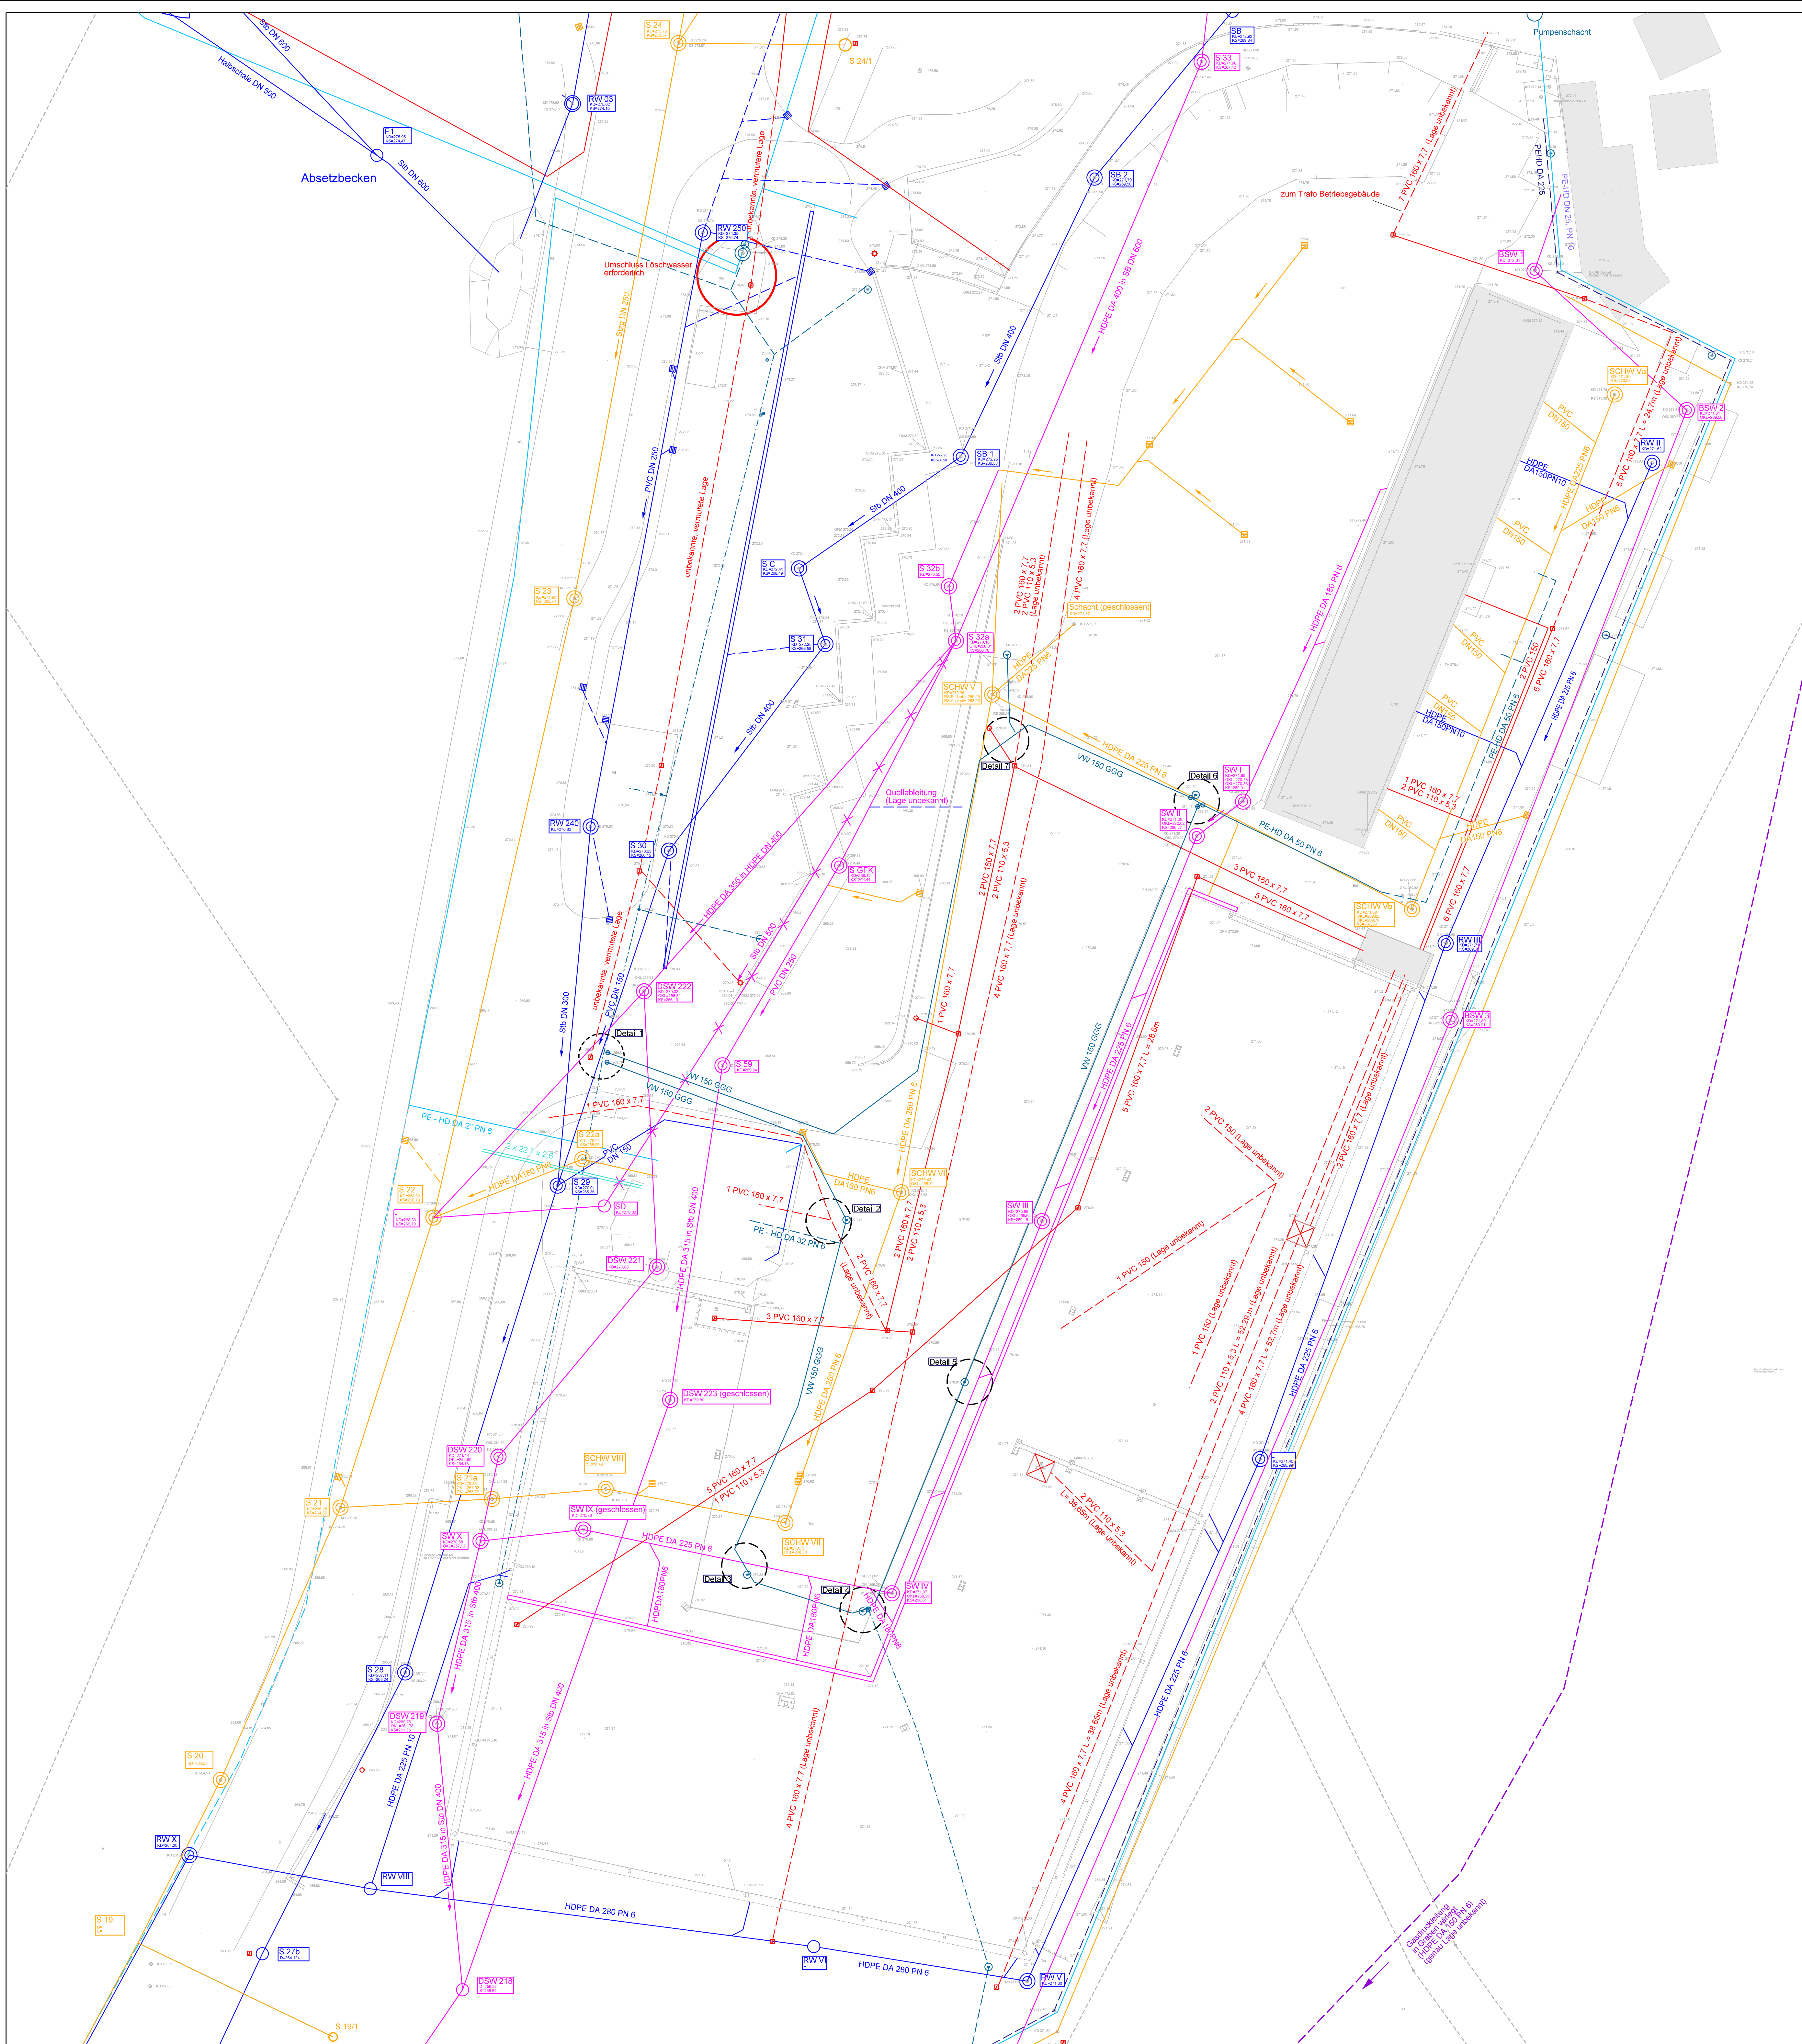

Legende:

- Geländekante
- Höhenpunkt
- Flurstücksgrenze
- Stützen
- Schacht Schmutzwasser
- Straßeneinlauf Schmutzwasser
- Schmutzwasserleitung
- Schacht Oberflächenwasser
- Straßeneinlauf Oberflächenwasser
- Oberflächenwasserleitung
- Schacht Sickerwasser
- Sickerwasserleitung
- Sickerwasserleitung stillgelegt
- (HIM) Quell- und Röschwasserleitung (RQ)
- Fernwärmeleitung
- Wasserversorgung
- Wasserversorgung (Lage unbekannt)
- Löschwasser Zulauf
- Löschwasser Ablauf
- Löschwasser (Lage unbekannt)
- Schieber
- Hydrant
- Gasleitung
- Stromleitung
- Stromleitung (Lage unbekannt)
- Kabelschacht
- Lichtmast

Planungsbüro:
Höhenplan M 1:250 - 09.09.2019 - Dipl.-Ing. (FH) Jürgen Arheiger
Öffentlich bestellter Vermessungsingenieur und Prof.sachverständiger nach HPPVO
- Leitungen aus Bestandsplänen eintrichnen

Wertstoffhof Aßlar

Planungsstand	Projektnummer			
Genehmigung	19 R 661			
Planinhalt	Maßstab	Plan-Nr.		
Bestandslageplan	1:200	2.1		
Bauherr				
Abfallwirtschaft Lahn/Dill Eigenbetrieb des Lahn-Dill-Kreises				
Planungsbüro	Karlsruhe, April 2022			
INGENIEURBÜRO ROTH & PARTNER				
Ingenieurbüro Roth & Partner GmbH Helm-Straße-Straße 8 · 76133 Karlsruhe Telefon 0721 96453-0 · Telefax -99 info@ir-roth.com · www.ir-roth.com				
Gez.	Datum	Name	Ersatz für	Ersetzt durch
Gepr.	11.05.21	R. Zobnin		
Index	Änderung			
Alle Rechte dieser Zeichnung unterliegen dem Urheberrecht gemäß DIN 34				
© Zeichner/Depot Asslar/19R661-WSH Aßlar LP2-9/Genehmigungsplanung/2.1-Bestandslageplan.dgn				